



8" DI

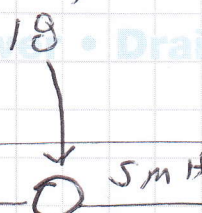

END OF ROAD

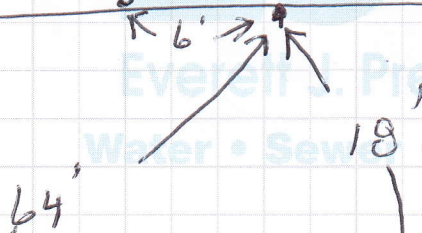